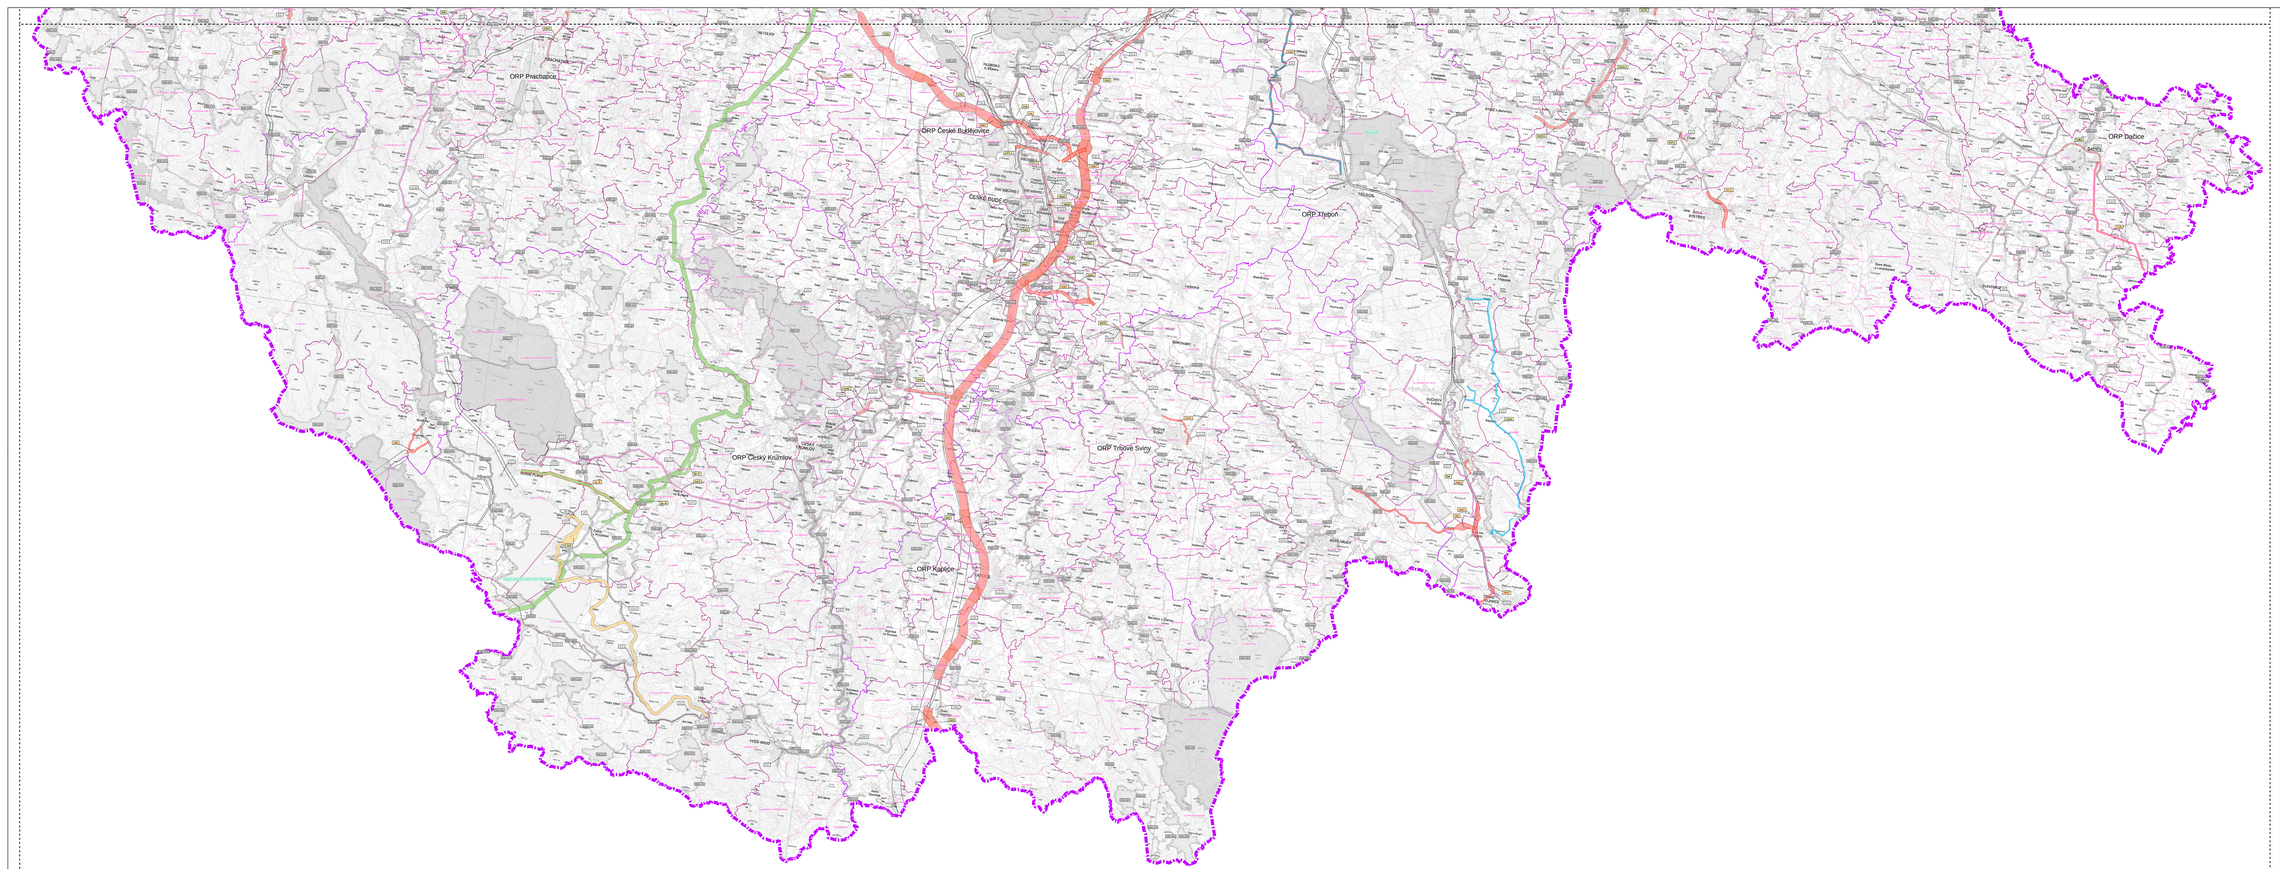

ORP Prachatice
ORP České Budějovice
ORP Třeboň
ORP Dačice
ORP Český Krumlov
ORP Trhové Sviny
ORP Kaplice

Podkladová data: Správní hranice © ČÚZK, 2013; Mapa RZM50 © ČÚZK, 2011

LEGENDA

JEVY INFORMATIVNÍ

	Hranice kraje		Hranice správního území obce
Třeboň	Hranice správ. obvodů obcí s rozšíř. působností	k.ú.Římov	Hranice katastrálního území

JEVY SCHVALOVANÉ

VYMEZENÍ PLOCH A KORIDORŮ VEŘEJNĚ PROSPĚŠNÝCH STAVEB

Záměry veřejné dopravní infrastruktury vymezené jako veřejně prospěšné stavby

vypuštěno	*původní vymezení*	*upravené vymezení*	*nový záměr*	*úsek s křižovatkou**	
	D22	D22			Plochy pro veřejnou dopravní infrastrukturu
~~D6/1~~	D4	D4	D85	▨	Koridory silniční dopravy
	D14/2	D14/2			Koridory železniční dopravy
~~D75~~					Koridory cyklotras
~~D72~~	D18/2	D18/2			Koridory vodní dopravy

** - úseky s možností umístění křižovatek nadmístního významu*

Záměry veřejné technické infrastruktury vymezené jako veřejně prospěšné stavby

vypuštěno	*původní vymezení*	*upravené vymezení*	*nový záměr/ nový úsek*	
~~Ee12~~	Ee4	Ee4	Ee38	Plochy a koridory v oblasti elektroenergetiky
~~Ep3~~	Ep4	Ep4	Ep26	Koridory v oblasti zásobování plynem
~~V41~~	V1	V1	V23/2	Koridory v oblasti zásobování vodou
			V44	Plochy v oblasti odkanalizování

VYMEZENÍ PLOCH A KORIDORŮ VEŘEJNĚ PROSPĚŠNÝCH OPATŘENÍ

ÚSES

vypuštěno

~~NBC38~~	Biocentrum nadregionální
~~RBC534~~	Biocentrum regionální
~~NBK173~~	Biokoridor nadregionální
~~RBK68~~	Biokoridor regionální

1. aktualizace ruší vymezení veřejně prospěšných opatření - Zásady územního rozvoje Jihočeského kraje nevymezují na území kraje žádné plochy a koridory veřejně prospěšných opatření.

VYMEZENÍ ASANAČNÍCH ÚZEMÍ NADMÍSTNÍHO VÝZNAMU

vypuštěno

~~A3~~	Plochy nadmístního významu pro asanaci a asanační úpravy

VYMEZENÍ PLOCH A KORIDORŮ VEŘEJNĚ PROSPĚŠNÝCH STAVEB - NEMĚNĚNÉ (PRO VYDÁNÍ V MĚŘÍTKU 1 : 100 000)

Záměry veřejné dopravní a technické infrastruktury vymezené jako veřejně prospěšné stavby

Ee21	Plochy a koridory v oblasti elektroenergetiky
Ep2/Et1	Koridory v oblasti zásobování plynem / teplem
V5	Koridory v oblasti zásobování vodou
D20	Plochy pro veřejnou dopravní infrastrukturu
D11/4	Koridory silniční dopravy
D14/1	Koridory železniční dopravy

VYMEZENÍ ASANAČNÍCH ÚZEMÍ NADMÍSTNÍHO VÝZNAMU - NEMĚNĚNÉ (PRO VYDÁNÍ V MĚŘÍTKU 1 : 100 000)

A2	Plochy nadmístního významu pro asanaci a asanační úpravy

S

Výkres veřejně prospěšných staveb, opatření a asanací nadmístního významu

6-2

Stránka 2 z 2

ZÁZNAM O ÚČINNOSTI:

Označení správního orgánu, který zásady územního rozvoje vydal:	**ZASTUPITELSTVO JIHOČESKÉHO KRAJE**
Datum nabytí účinnosti:	**6. 1. 2015**
Jméno a příjmení, funkce a podpis oprávněné úřední osoby pořizovatele **ING. DANIELA ŘEŽÁBKOVÁ** pořizovatel	otisk úředního razítka KRAJSKÝ ÚŘAD JIHOČESKÝ KRAJ odbor regionálního rozvoje, územního plánování, stavebního řádu a investic U Zimního stadionu 1952/2 370 76 České Budějovice (4)

VYPRACOVAL:	**Krajský úřad - Jihočeský kraj** Odbor regionálního rozvoje, územního plánování, stavebního řádu a investic Oddělení územního plánování	ZODPOVĚDNÝ PROJEKTANT:	**Ing.arch. Ludmila Šnejdová** A.1 - Architektura, A.2 - Územní plánování č. autorizace: 2803	Jihočeský kraj U Zimního stadionu 1952/2 České Budějovice tel. 386 720 111 e-mail: posta@kraj-jihocesky.cz
VODOHOSPODÁŘSKÉ ŘEŠENÍ:	*Ing. Hana Budínová* *EKO EKO, spol. s r.o., Č. Budějovice*	DOPRAVNÍ ŘEŠENÍ:	*Ing. Michal Hrdlička, Ing. Pavla Tomíčková* *IKP Consulting Engineers, spol s r.o., Praha*	
ZÁSOBOVÁNÍ ELEKTRICKOU ENERGIÍ:	*Ing. Josef Karpyta* *ELENERG, Č. Budějovice*	ÚSES:	*Ing. Vladimír Mackovič* *U-24, s.r.o., Praha*	
POŘIZOVATEL:	Krajský úřad - Jihočeský kraj, Ing. Daniela Řežábková			STUPEŇ: **výsledný návrh**
	1. aktualizace Zásad územního rozvoje Jihočeského kraje			MĚŘÍTKO: **1 : 100 000**
	VÝKRES VEŘEJNĚ PROSPĚŠNÝCH STAVEB, OPATŘENÍ A ASANACÍ			DATUM: **leden 2015**
				ČÍSLO VÝKRESU: **6**