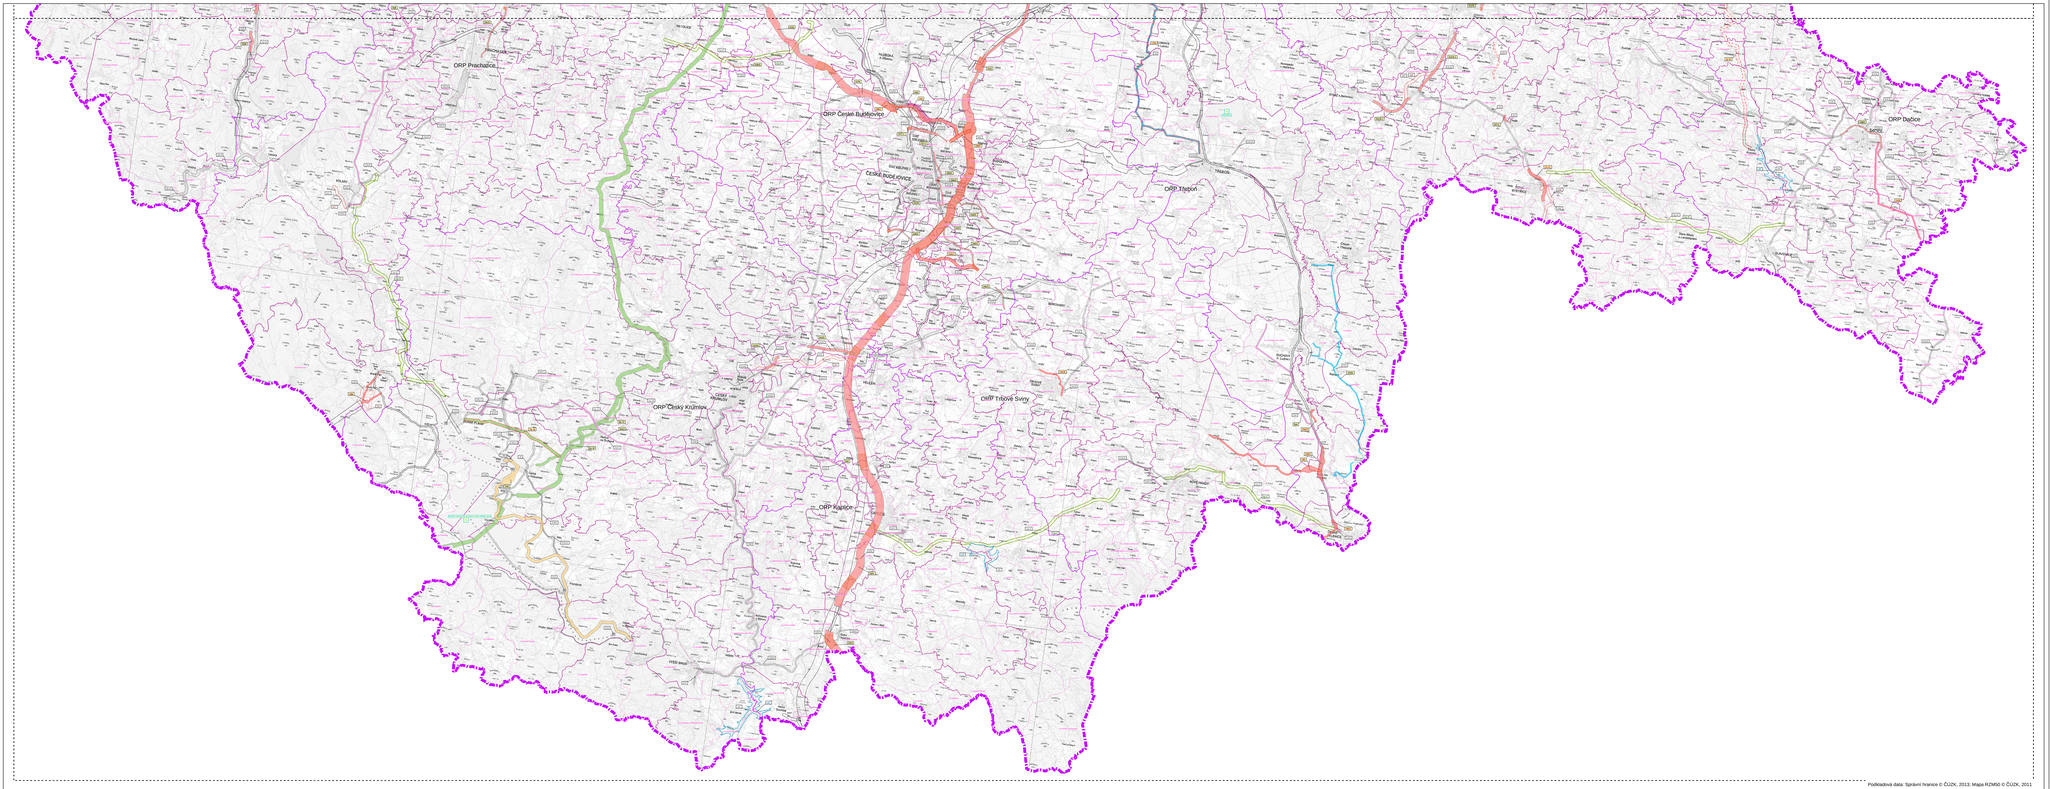

ORP Prachatice
ORP České Budějovice
ORP Třeboň
ORP Dačice
ORP Český Krumlov
ORP Trhové Sviny
ORP Kaplice

Podkladová data: Správní hranice © ČÚZK, 2013; Mapa RZM50 © ČÚZK, 2011

LEGENDA

JEVY INFORMATIVNÍ

	Hranice kraje		Hranice správního území obce
Třeboň	Hranice správ. obvodů obcí s rozšíř. působností	k.ú.Římov	Hranice katastrálního území

JEVY SCHVALOVANÉ

JEVY VYPUŠTĚNÉ, UPRAVENÉ NEBO NOVĚ VYMEZENÉ

Vymezení rozvojových ploch

vypuštěno	*původní zařazení záměru v textu ZÚR JČK*	*nové zařazení záměru v textu 1. akt. ZÚR JČK*	*původní územní vymezení*	*upravené územní vymezení*	*nový záměr/ nový úsek*	
			D22	D22	D21	Plochy pro veřejnou dopravní infrastrukturu

Vymezení ploch a koridorů pro veřejnou technickou infrastrukturu

vypuštěno	*původní vymezení*	*upravené vymezení*	*nový záměr/ nový úsek*	
~~Ee12~~	Ee4	Ee4	Ee38	Plochy a koridory v oblasti elektroenergetiky
~~Ep3~~	Ep4	Ep4	Ep26	Koridory v oblasti zásobování plynem
~~V41~~	V1	V1	V23/2	Koridory v oblasti zásobování vodou
			V44	Plochy v oblasti odkanalizování

Vymezení koridorů pro veřejnou dopravní infrastrukturu

vypuštěno z grafiky	*vypuštěno*	*původní vymezení*	*upravené vymezení*	*nový záměr*	*úsek s křižovatkou**	
	~~D6/1~~	D4	D4	D85	▨	Koridory silniční dopravy
		D14/2	D14/2			Koridory železniční dopravy
	~~D75~~					Koridory cyklotras
	~~D29/11~~					Záměr překategorizace silnice
○ ○ ○	~~D72~~	D18/2	D18/2			Koridory vodní dopravy
✈						Letiště regionální s mezinárodním provozem
✈						Letiště veřejné vnitrostátní
⚓						Přístav na vodní cestě - nákladní
⚓						Přístav na vodní cestě - osobní, městský

** - úseky s možností umístění křižovatek nadmístního významu*

Vymezení územních rezerv

vypuštěno	*původní zařazení záměru v textu ZÚR JČK*	*nové zařazení záměru v textu 1. akt. ZÚR JČK*	*původní územní vymezení*	*upravené územní vymezení*	*nový záměr/ nový úsek*	
~~Ep/C~~	Ep/H*					Územní rezervy pro zásobování plynem
		Ep/H*			Ep/K	Územní rezervy v oblasti zásobování plynem
~~L/H~~	L/F*					Územní rezervy pro vodohospodářské stavby
		L/F*				Územní rezervy v oblasti zásobování vodou
~~D/H~~	D/M*					Územní rezervy pro dopravní stavby
		D/M*	D/P	D/P	D/U	Územní rezervy pro dopravní infrastrukturu

Protipovodňová opatření

nový záměr

≈ Lipno	Protipovodňová opatření

POZN.
Z výkresu ploch a koridorů dopravní a technické bylo upuštěno od zobrazování informativních jevů s výjimkou hranic administrativního členění.

NEMĚNĚNÉ ZÁMĚRY (PRO VYDÁNÍ V MĚŘÍTKU 1 : 100 000)

Plochy a koridory nadmístního významu

Ee21	Plochy a koridory v oblasti elektroenergetiky
Ep2/Et1	Koridory v oblasti zásobování plynem / teplem
V5	Koridory v oblasti zásobování vodou
D20	Plochy pro veřejnou dopravní infrastrukturu
D11/4	Koridory silniční dopravy
D14/1	Koridory železniční dopravy

S

Výkres ploch a koridorů dopravní a technické infrastruktury

3-2

Stránka 2 z 2

ZÁZNAM O ÚČINNOSTI:

Označení správního orgánu, který zásady územního rozvoje vydal:	**ZASTUPITELSTVO JIHOČESKÉHO KRAJE**
Datum nabytí účinnosti:	**6. 1. 2015**
Jméno a příjmení, funkce a podpis oprávněné úřední osoby pořizovatele **ING. DANIELA ŘEŽÁBKOVÁ** pořizovatel	otisk úředního razítka KRAJSKÝ ÚŘAD JIHOČESKÝ KRAJ odbor regionálního rozvoje, územního plánování, stavebního řádu a investic U Zimního stadionu 1952/2 370 76 České Budějovice (4)

VYPRACOVAL:	**Krajský úřad - Jihočeský kraj** Odbor regionálního rozvoje, územního plánování, stavebního řádu a investic Oddělení územního plánování	ZODPOVĚDNÝ PROJEKTANT:	**Ing.arch. Ludmila Šnejdová** A.1 - Architektura, A.2 - Územní plánování č. autorizace: 2803
VODOHOSPODÁŘSKÉ ŘEŠENÍ:	Ing. Hana Budínová EKO EKO, spol. s r.o., Č. Budějovice	DOPRAVNÍ ŘEŠENÍ:	Ing. Michal Hrdlička, Ing. Pavla Tomíčková IKP Consulting Engineers, spol s r.o., Praha
ZÁSOBOVÁNÍ ELEKTRICKOU ENERGIÍ:	Ing. Josef Karpyta ELENERG, Č. Budějovice	ÚSES:	Ing. Vladimír Mackovič U-24, s.r.o., Praha
POŘIZOVATEL:	Krajský úřad - Jihočeský kraj, Ing. Daniela Řežábková	STUPEŇ:	výsledný návrh

Jihočeský kraj
U Zimního stadionu 1952/2
České Budějovice
tel. 386 720 111
e-mail: posta@kraj-jihocesky.cz

1. aktualizace Zásad územního rozvoje Jihočeského kraje

VÝKRES PLOCH A KORIDORŮ DOPRAVNÍ A TECHNICKÉ INFRASTRUKTURY

MĚŘÍTKO: 1 : 100 000
DATUM: leden 2015
ČÍSLO VÝKRESU: 3