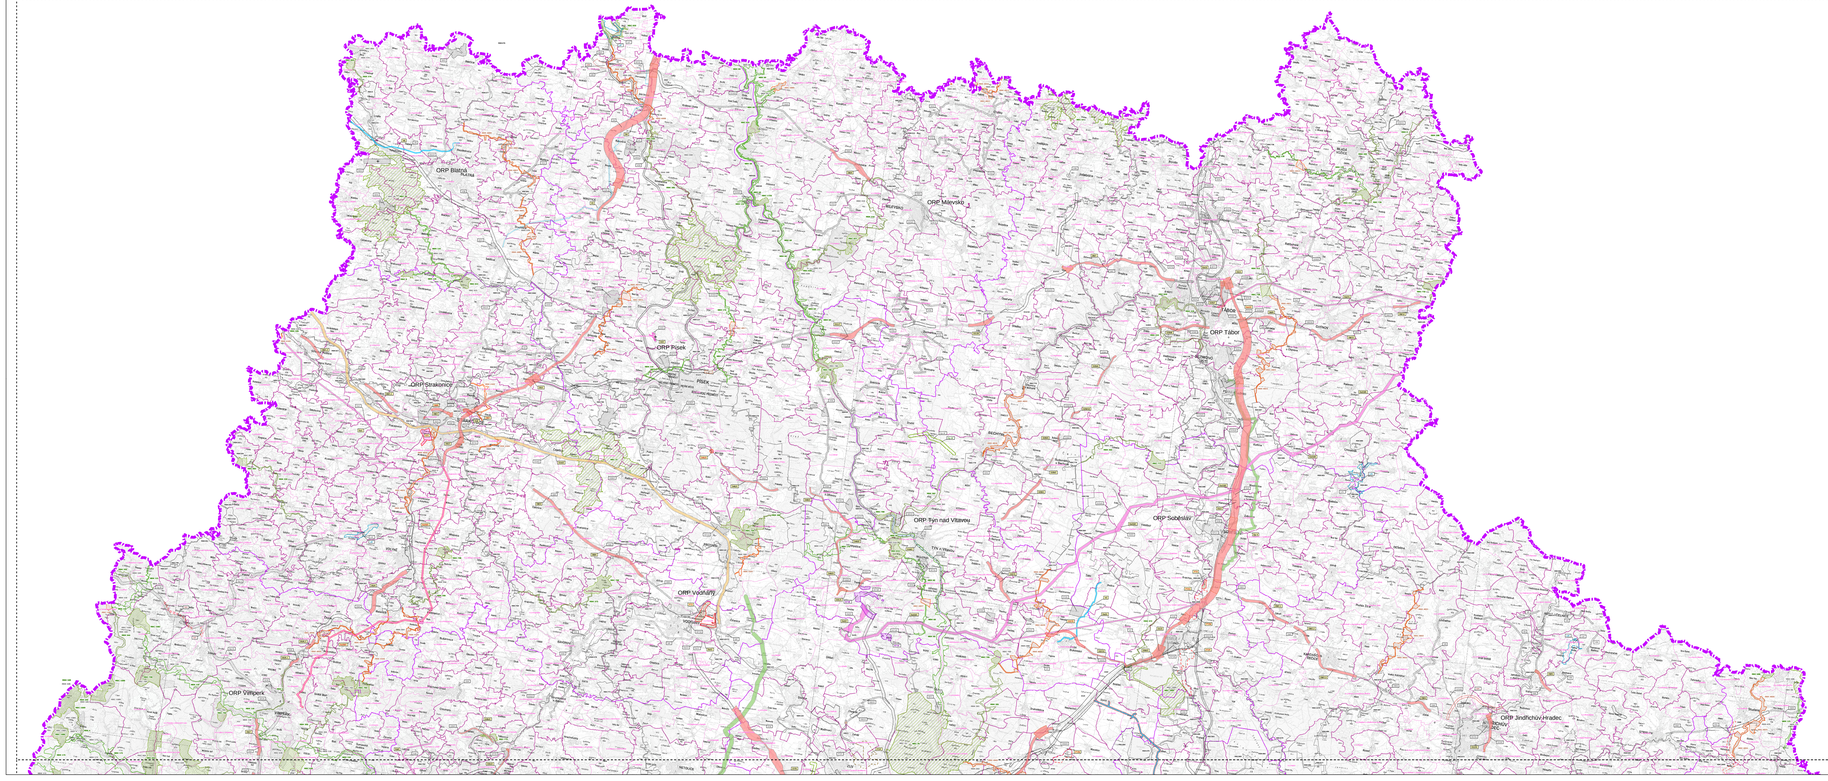

ORP Blatná
ORP Milevsko
ORP Tábor
ORP Písek
ORP Strakonice
ORP Týn nad Vltavou
ORP Soběslav
ORP Vodňany
ORP Vimperk
ORP Jindřichův Hradec

Podkladová data: Správní hranice © ČÚZK, 2013; Mapa RZM50 © ČÚZK, 2011

LEGENDA

JEVY INFORMATIVNÍ

	Hranice kraje		Hranice správního území obce
Třeboň	Hranice práv. obvodů obcí s rozšíř. působností	k.ú.Římov	Hranice katastrálního území

JEVY SCHVALOVANÉ

JEVY VYPUŠTĚNÉ, UPRAVENÉ NEBO NOVĚ VYMEZENÉ

Vymezení rozvojových ploch

vypuštěno	původní zařazení záměru v textu ZÚR JČK	nové zařazení záměru v textu 1. akt. ZÚR JČK	původní územní vymezení	upravené územní vymezení	nový záměr/ nový úsek	
~~SO16~~						Plochy nadmístního významu pro bydlení
~~KP18~~	KP38*					Plochy nadmístního významu komerční a průmyslové
		KP38*				Plochy nadmístního významu pro výrobu a průmysl
			D22	D22	D21	Plochy pro veřejnou dopravní infrastrukturu
~~SR9~~			SR22	SR22		Plochy nadmístního významu pro sport a rekreaci
			PT1	PT1	PT2	Plochy nadmístního významu pro těžbu nerostných surovin
~~A3~~						Plochy nadmístního významu pro asanaci a asanační úpravy
~~SR26~~ ⊗						Plochy nadmístního významu pro sport a rekreaci - zobrazeno bodově

Vymezení ploch a koridorů pro veřejnou technickou infrastrukturu

vypuštěno	původní vymezení	upravené vymezení	nový záměr/ nový úsek	
~~Ee12~~	Ee4	Ee4	Ee38	Plochy a koridory v oblasti elektroenergetiky
~~Ep3~~	Ep4	Ep4	Ep26	Koridory v oblasti zásobování plynem
~~V41~~	V1	V1	V23/2	Koridory v oblasti zásobování vodou
			V44	Plochy v oblasti odkanalizování

Vymezení koridorů pro veřejnou dopravní infrastrukturu

vypuštěno z grafiky	vypuštěno	původní vymezení	upravené vymezení	nový záměr	úsek s křižo-vatkou*	
	~~D6/1~~	D4	D4	D85	▨	Koridory silniční dopravy
		D14/2	D14/2			Koridory železniční dopravy
	~~D75~~					Koridory cyklotras
	~~D29/11~~					Záměr překategorizace silnice
○ ○ ○	~~D72~~	D18/2	D18/2			Koridory vodní dopravy
✈						Letiště regionální s mezinárodním provozem
✈						Letiště veřejné vnitrostátní

** - úseky s možností umístění křižovatek nadmístního významu*

Vymezení územních rezerv

vypuštěno	původní zařazení záměru v textu ZÚR JČK	nové zařazení záměru v textu 1. akt. ZÚR JČK	původní územní vymezení	upravené územní vymezení	nový záměr/ nový úsek	
~~SR/A~~						Územní rezervy pro plochy sportovně rekreační
~~PT/B~~			PT/F	PT/F	PT/N	Územní rezervy pro těžbu nerostných surovin
~~Ep/C~~	Ep/H*					Územní rezervy pro zásobování plynem
		Ep/H*			Ep/K	Územní rezervy v oblasti zásobování plynem
~~L/H~~	L/F*					Územní rezervy pro vodohospodářské stavby
		L/F*				Územní rezervy v oblasti zásobování vodou
~~D/H~~	D/M*					Územní rezervy pro dopravní stavby
		D/M*	D/P	D/P	D/U	Územní rezervy pro dopravní infrastrukturu

Územní systém ekologické stability

vypuštěno	původní vymezení	upravené vymezení	nový záměr	
	NBC 38	NBC 38	NBC 76	Nadregionální biocentrum
~~RBC 649~~	RBC 577	RBC 577	RBC 4038	Regionální biocentrum
~~NBK 60~~	NBK 171	NBK 171		Nadregionální biokoridor
~~RBK 369~~	RBK 49	RBK 49	RBK 4040	Regionální biokoridor

Protipovodňová opatření

nový záměr

≈ Lipno	Protipovodňová opatření

POZN.
Z výkresu ploch a koridorů nadmístního významu včetně ÚSES bylo upuštěno od zobrazování informativních jevů s výjimkou hranic administrativního členění. Vzhledem k plošnému vypuštění jevu "Ochranná zóna nadregionálního biokoridoru" není tento jev ve výkresové části zobrazován.

NEMĚNĚNÉ ZÁMĚRY (PRO VYDÁNÍ V MĚŘÍTKU 1 : 100 000)

Plochy a koridory nadmístního významu

PT/G	Územní rezervy pro těžbu nerostných surovin
SR20	Plochy nadmístního významu pro sport a rekreaci
A2	Plochy nadmístního významu pro asanaci a asanační úpravy
Ee21	Plochy a koridory v oblasti elektroenergetiky
Ep2/Et1	Koridory v oblasti zásobování plynem / teplem
V5	Koridory v oblasti zásobování vodou
D20	Plochy pro veřejnou dopravní infrastrukturu
D11/4	Koridory silniční dopravy
D14/1	Koridory železniční dopravy

Územní systém ekologické stability

NBC79	Nadregionální biocentrum
NBK114	Nadregionální biokoridor
RBC585	Regionální biocentrum
RBK347	Regionální biokoridor

S

Výkres ploch a koridorů včetně ÚSES

2-1

Stránka 1 z 2

ZÁZNAM O ÚČINNOSTI:

Označení správního orgánu, který zásady územního rozvoje vydal:	ZASTUPITELSTVO JIHOČESKÉHO KRAJE
Datum nabytí účinnosti:	6. 1. 2015
Jméno a příjmení, funkce a podpis oprávněné úřední osoby pořizovatele ING. DANIELA ŘEŽÁBKOVÁ pořizovatel	otisk úředního razítka KRAJSKÝ ÚŘAD JIHOČESKÝ KRAJ odbor regionálního rozvoje, územního plánování, stavebního řádu a investic U Zimního stadionu 1952/2 370 76 České Budějovice (4)

VYPRACOVAL:	**Krajský úřad - Jihočeský kraj** Odbor regionálního rozvoje, územního plánování, stavebního řádu a investic Oddělení územního plánování	ZODPOVĚDNÝ PROJEKTANT:	**Ing.arch. Ludmila Šnejdová** A.1 - Architektura, A.2 - Územní plánování č. autorizace: 2803	**Jihočeský kraj** U Zimního stadionu 1952/2 České Budějovice tel. 386 720 111 e-mail: posta@kraj-jihocesky.cz
VODOHOSPODÁŘSKÉ ŘEŠENÍ:	Ing. Hana Budínová EKO EKO, spol. s r.o., Č. Budějovice	DOPRAVNÍ ŘEŠENÍ:	Ing. Michal Hrdlička, Ing. Pavla Tomíčková IKP Consulting Engineers, spol s r.o., Praha	
ZÁSOBOVÁNÍ ELEKTRICKOU ENERGIÍ:	Ing. Josef Karpyta ELENERG, Č. Budějovice	ÚSES:	Ing. Vladimír Mackovič U-24, s.r.o., Praha	
POŘIZOVATEL:	Krajský úřad - Jihočeský kraj, Ing. Daniela Řežábková			STUPEŇ: výsledný návrh
	1. aktualizace Zásad územního rozvoje Jihočeského kraje			MĚŘÍTKO: 1 : 100 000
	VÝKRES PLOCH A KORIDORŮ, VČETNĚ ÚZEMNÍHO SYSTÉMU EKOLOGICKÉ STABILITY			DATUM: leden 2015
				ČÍSLO VÝKRESU: 2